PAYS d'AIX Territoires

SPLA Pays d'Aix Territoires
2 rue Lapierre
BP 80201
13608 AIX EN PROVENCE CEDEX 1

Département des BOUCHES DU RHONE
Commune de VITROLLES
Rue d'Athènes - Avenue de Rome

opsia
Téléphone : 04 94 23 93 00
Télécopie : 04 91 78 38 75
www.opsia.fr - contact@opsia.fr

ZAC CAP HORIZON - SECTEUR DES ESTROUBLANS ET CUESTA

PLAN DE SYNTHESE

SYNOPTIQUE CARTOGRAPHIQUE

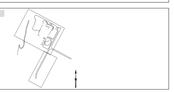

GUINTOLI

GUINTOLI Agence Ile-de-France
115 Route de la Dalle 13590 Meyreuil

sols battus

sols battus Sprl
Sprl Méjanelle Nord - Quartier Rimai
13 420 – 13840 Meyreuil

F	27/05/24	ADY	AMS	AMC	Ajout récolement surfacique
E	13/03/24	ADY	AMS	AMC	Mise à jour des récolement ERDF/ELYO/EP
D	27/05/24	ADY	AMS	AMC	Mise à jour des récolement ERDF/ELYO/EP
C	27/05/24	ADY	AMS	AMC	Intégration des réseaux sous sol HTA, récolement
B	23/04/24	ADY	AMS	AMC	Intégration N° VTR et Réseaux EP Verbord à Habiter
A	13/03/24	ADY	AMS	AMC	Première diffusion
Ind.	Date	Auteur	Vérif.	Approb.	Modifications

ECHELLE 1/250 — Système de référence planimétrique: RC 44 — Système de référence altimétrique: NGF IGN 69 — LT1 | GLI | EXE | SYN | VPL | GRO | XXX | F

LEGENDE BORNAGES ET MURS

LEGENDE RACCORDEMENTS

LEGENDE REVETEMENTS

LEGENDE DES RESEAUX HUMIDES

RESEAU ELECTRIQUE

RESEAU ECLAIRAGE PUBLIC

RESEAU AERIENNE

NOTA 1 :
Ce plan a pour objet de synthétiser les différents projets autour des travaux d'aménagement de la ZAC Cap Horizon.
Il est établi à partir des différents plans projets et des plans de récolement des différents concessionnaires.
Les limites de votre référence cadastre sont indicatives et un bornage par un géomètre expert.

NOTA 2 :
Les réseaux sont mis en place par :
- Projet HTA aep du 12/05/2020 (CU n°AIX_13^_PROJ PLAN plan MAGALI 3_0072)
- Projet BT/EP/EC du 12/05/2020 (CU n°AIX_13^_PROJ PLAN plan MAGALI 3_0072)
- Projet électrique/génie de la voirie en date du 07/05/2021
- Projet d'aménagement de la voirie et réseaux divers en date du 06/07/2021
- Récolement réseaux sous forfait établi le 07/05/2024
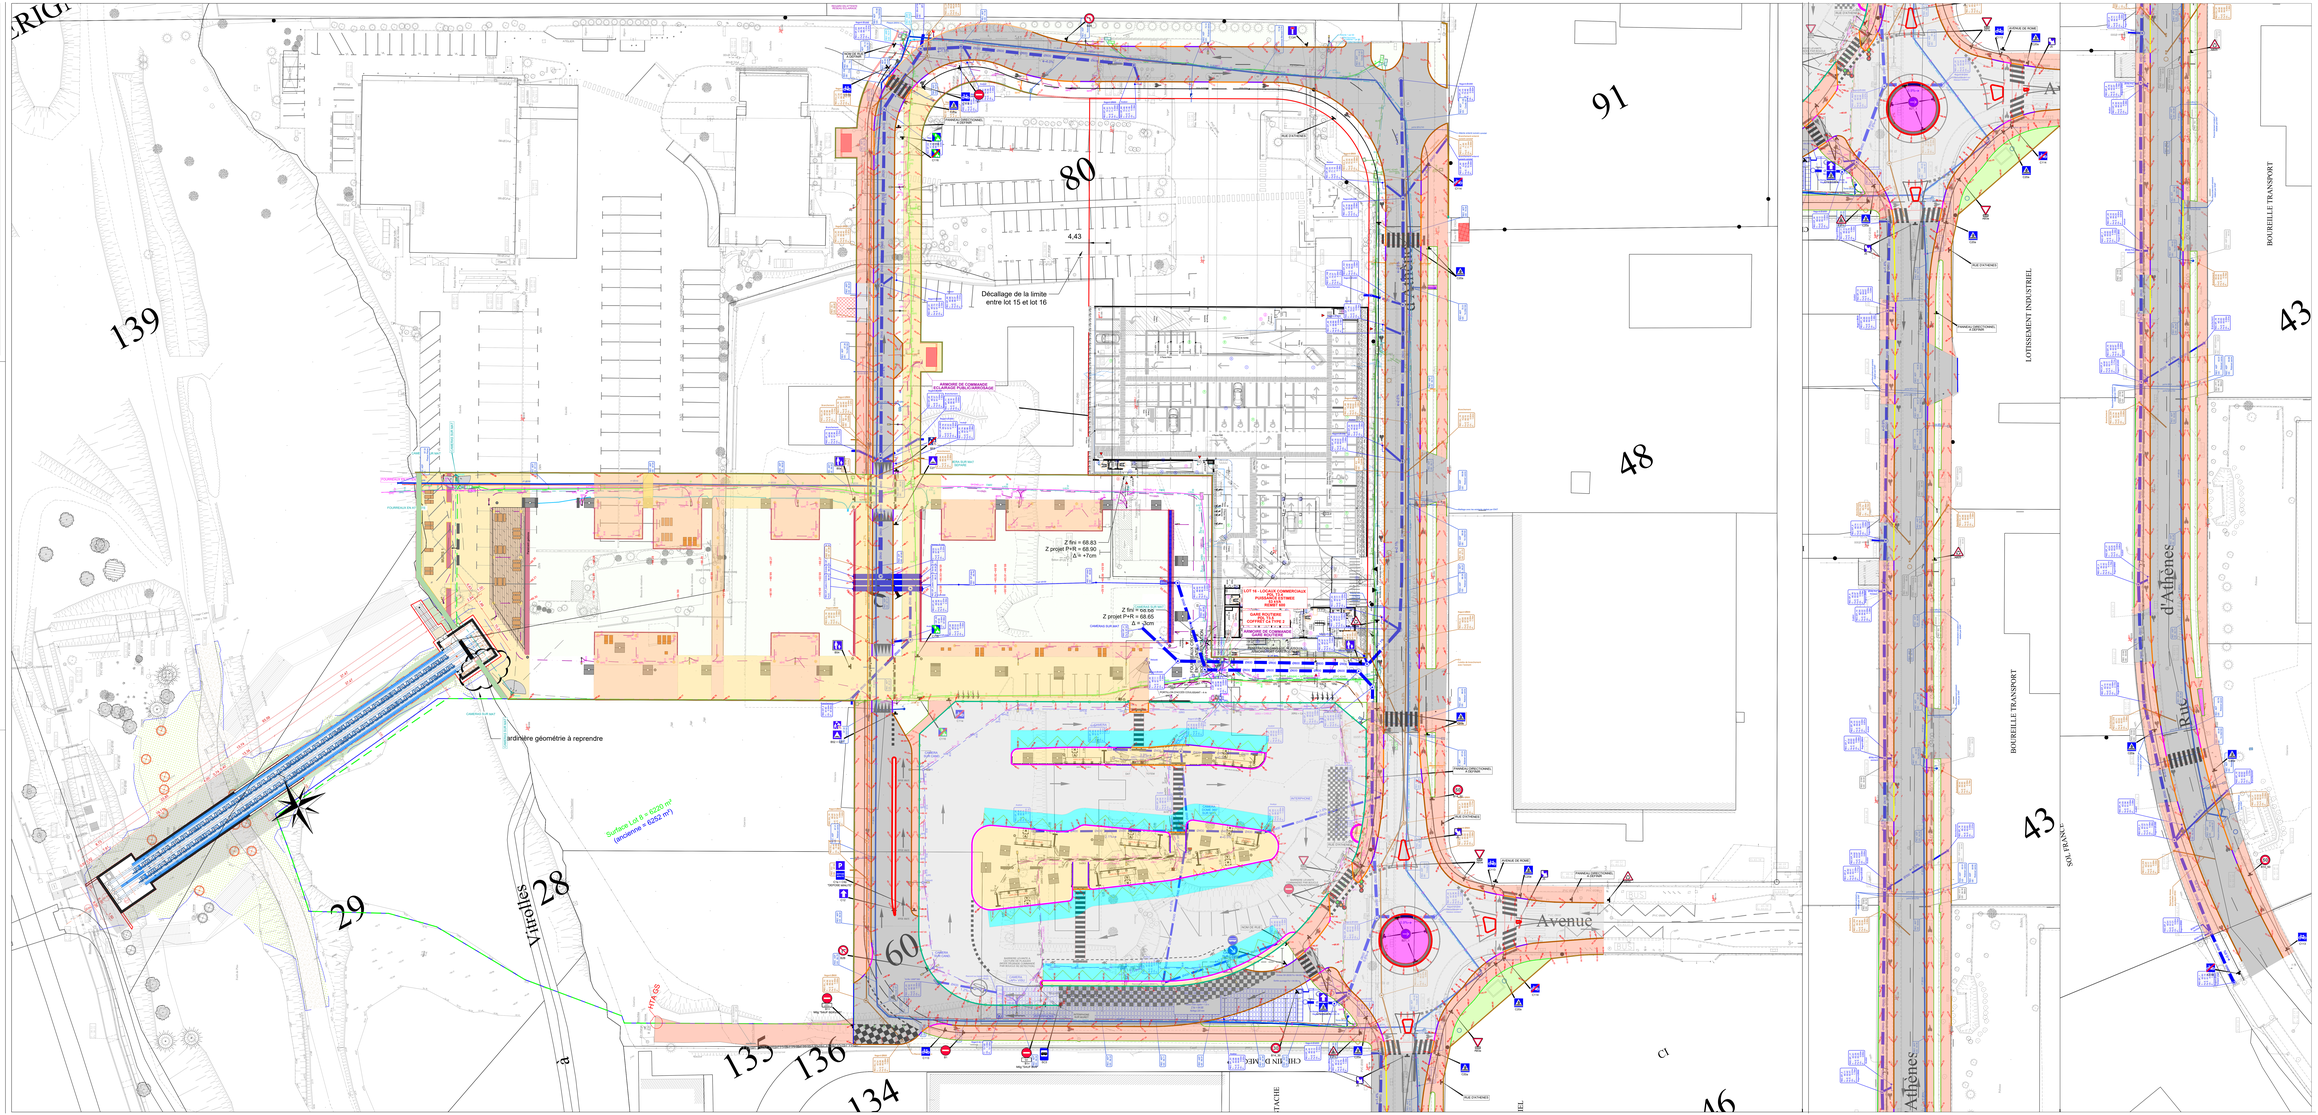
NOTA 3 :
Le présent système de levés existants récolements et suivi l'élaboration des points de raccordements des différents réseaux (sous-sol et humides).